




Dresano

Mulazzano

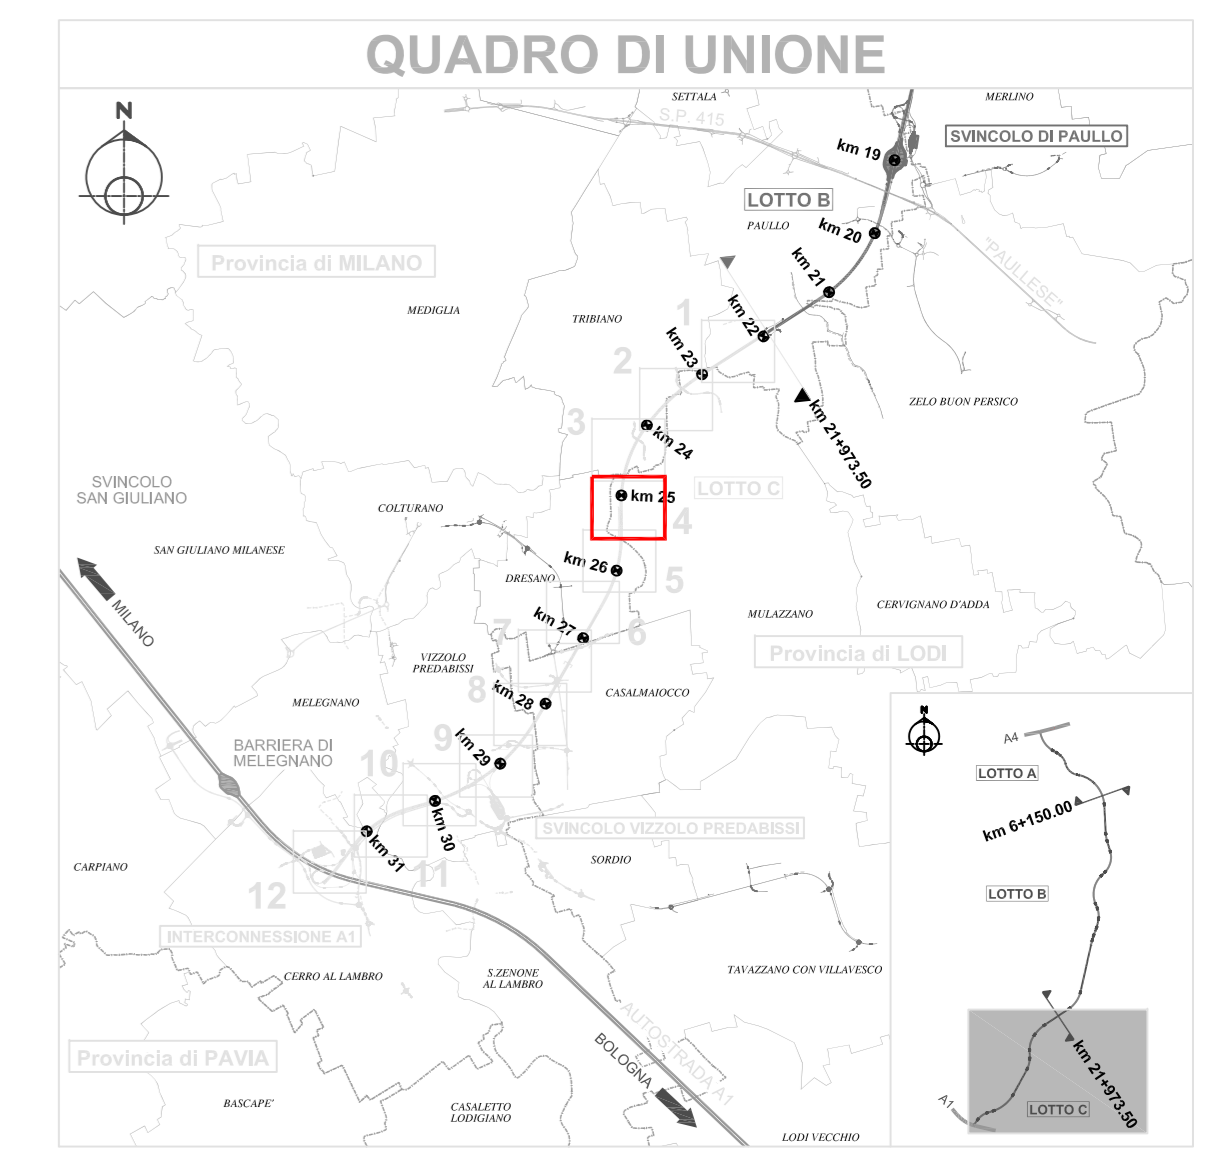

**LEGENDA:**

- Recinzione altri Concessionari autostradali
- Recinzione Autostrada A58 - Tangenziale Esterna di Milano
- Confini comunali
- Confini provinciali



**TANGENZIALE ESTERNA DI MILANO**  
 CODICE C.U.P. 8118000000007  
 CODICE C.I.G. 811707978C  
**AS BUILT**  
**LOTTO C**

**INTERVENTI AUTOSTRADALI**  
**ASSE PRINCIPALE, SVINCOLI E CASELLI DI ESAZIONE**  
**PLANIMETRIA RECINZIONI**  
**LOTTO C - TAV. 4**



IDENTIFICAZIONE ELABORATO		DATA	
NUM. PROSP.	DATA	OTTOBRE 2016	
REV.	SCALE	1:1000	

