


Dresano

Casalmaiocco



- LEGENDA:**
- Recinzione altri Concessionari autostradali
 - Recinzione Autostrada A58 - Tangenziale Esterna di Milano
 - Confini comunali
 - Confini provinciali

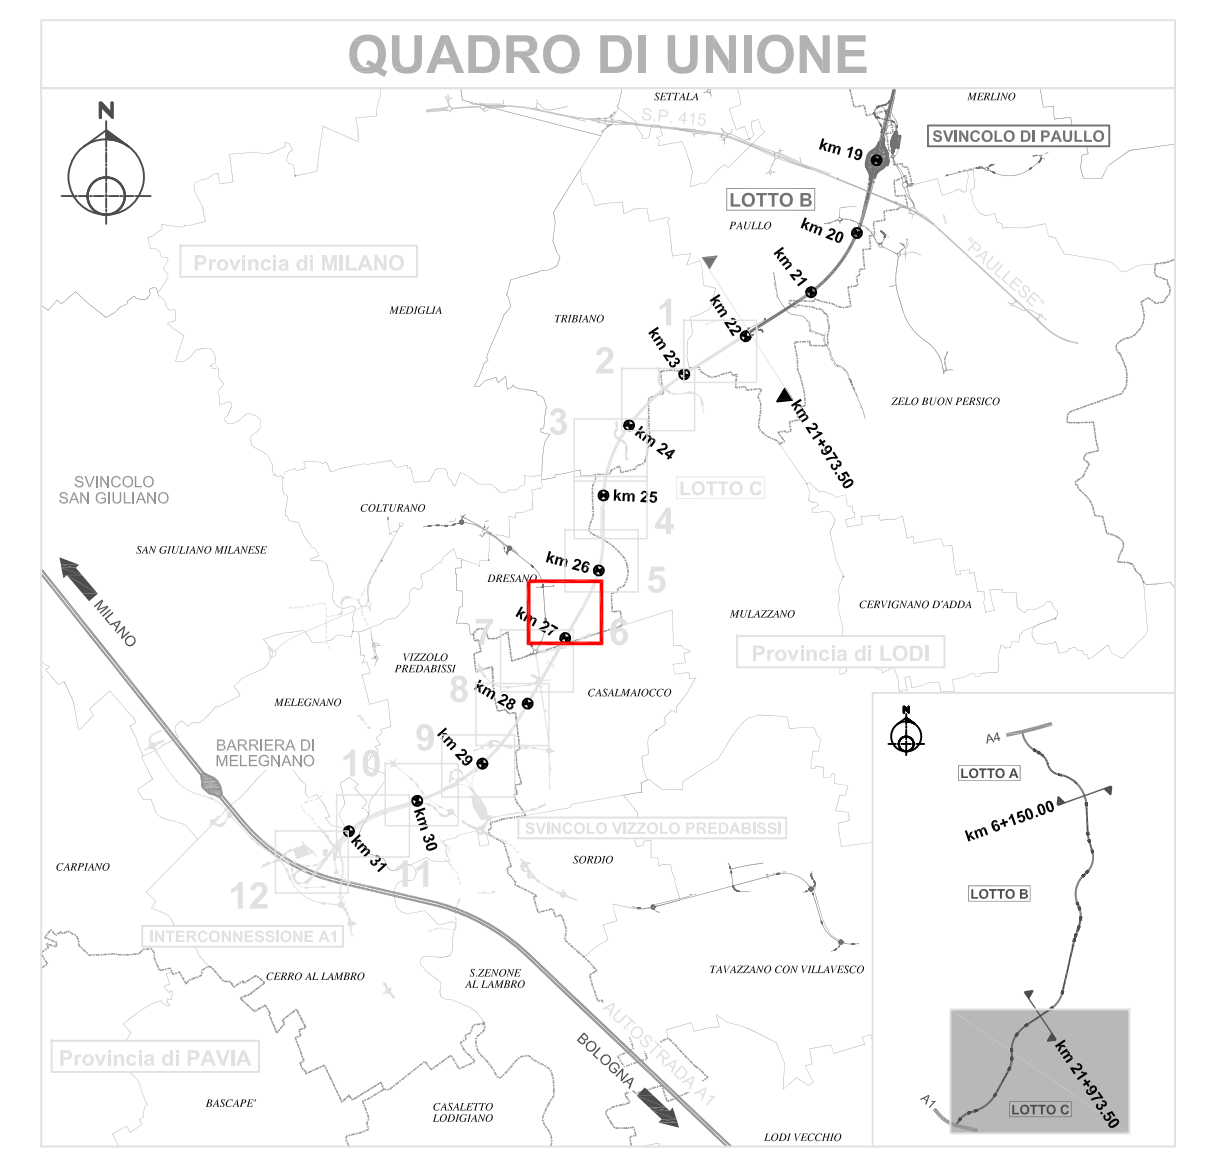

TANGENZIALE ESTERNA DI MILANO
 CODICE C.U.P. B118000000007
 CODICE C.I.G. 011107070C
AS BUILT
LOTTO C

INTERVENTI AUTOSTRADALI
ASSE PRINCIPALE, SVINCOLI E CASELLI DI ESAZIONE
PLANIMETRIA RECINZIONI
LOTTO C - TAV. 6



IDENTIFICAZIONE ELABORATO										DATA: OTTOBRE 2016	
NUM. PROSP.	DEE	LOTTO	DM	OPERA	STATO OPERA	ANNO	TIPO ELABORAZIONE	PROIEZIONATA	REV.	SCALA	1:1000

IL PRESENTI SCHEMI SONO A TUTTA COPERTURA, PRODOTTI E A TUTTA COPERTURA, IN TUTTI I PAESI, SOTTO IL CONTROLLO DELLA TANGENZIALE ESTERNA S.p.A. SONO PROTETTI DA DIRITTI DI PROPRIETA' E NON SI PUO' RIPRODURRE, COPIARE, RENDERE ACCESSIBILI, O ALTRE MANIPOLAZIONI SENZA IL CONSENSO DELLA TANGENZIALE ESTERNA S.