




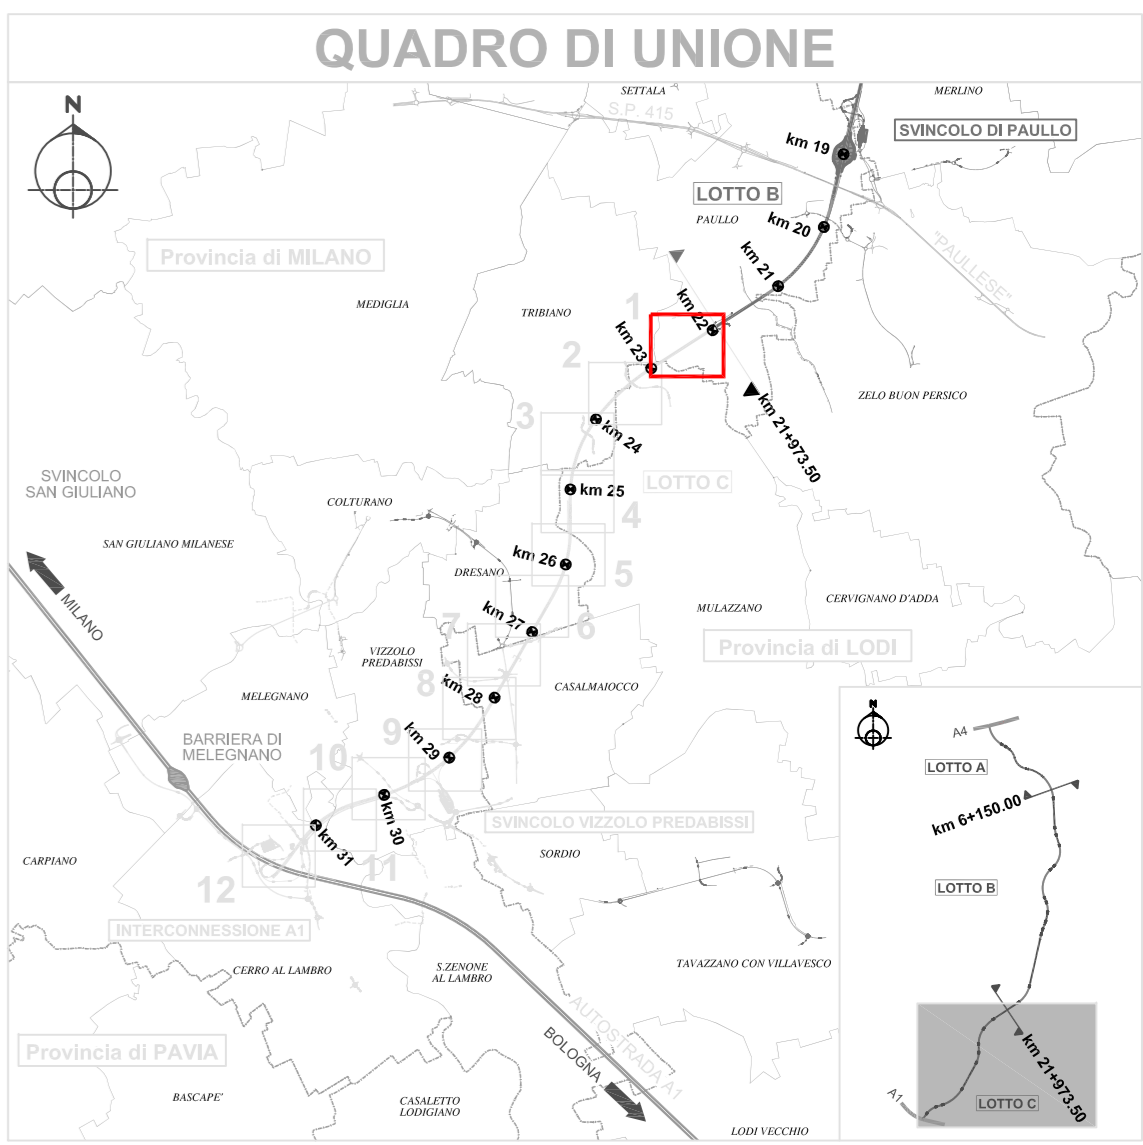


Tribiano

Paullo

si veda
Planimetria Recinzioni
LOTTO B - TAV.22



LEGENDA:

-  Recinzione altri Concessionari autostradali
-  Recinzione Autostrada A58 - Tangenziale Esterna di Milano
-  Limite di proprietà A58 non demarcato con recinzione oppure individuato da altri elementi (muri, barriere fonoassorbenti, ecc)
-  Confini comunali
-  Confini provinciali



TANGENZIALE ESTERNA DI MILANO
 CODICE CLUP: 0118000000007
 CODICE C.I.G.: 011707070C
AS BUILT
LOTTO C

INTERVENTI AUTOSTRADALI
ASSE PRINCIPALE, SVINCOLI E CASELLI DI ESAZIONE
PLANIMETRIA RECINZIONI
LOTTO C - TAV. 1



IDENTIFICAZIONE ELABORATO	DATA	OTTOBRE 2018																						
<table border="1"> <tr> <td>NUM. PROG.</td> <td>FOG.</td> <td>LOTTO</td> <td>STR.</td> <td>OPERA</td> <td>STATO OPERA</td> <td>ANNO</td> <td>TIPO ELABORAZIONE</td> <td>PROIEZIONE</td> <td>REV.</td> <td>SCALE</td> </tr> <tr> <td></td> <td></td> <td></td> <td></td> <td></td> <td></td> <td></td> <td></td> <td></td> <td></td> <td>1:1000</td> </tr> </table>	NUM. PROG.	FOG.	LOTTO	STR.	OPERA	STATO OPERA	ANNO	TIPO ELABORAZIONE	PROIEZIONE	REV.	SCALE											1:1000		
NUM. PROG.	FOG.	LOTTO	STR.	OPERA	STATO OPERA	ANNO	TIPO ELABORAZIONE	PROIEZIONE	REV.	SCALE														
										1:1000														

Mulazzano

Paullo