QUADRO DI UNIONE

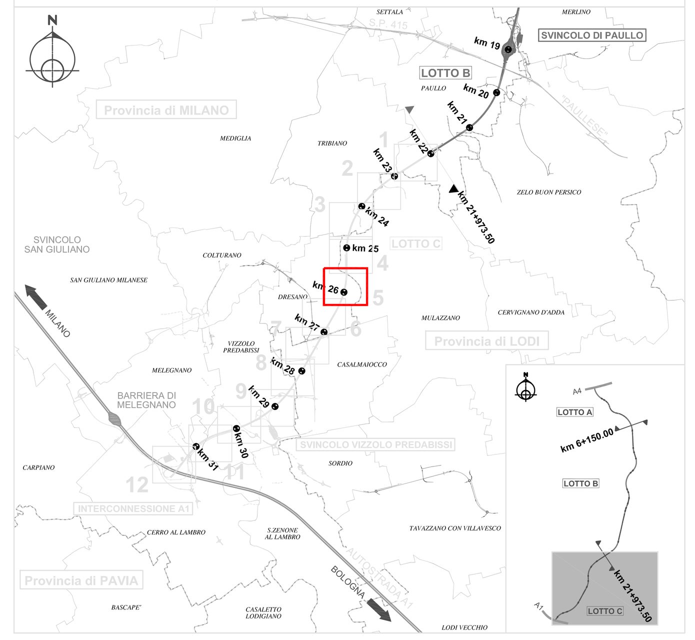

LEGENDA:

- Recinzione altri Concessionari autostradali
- Recinzione Autostrada A58 - Tangenziale Esterna di Milano
- Confini comunali
- Confini provinciali

CONCESSIONI AUTOSTRADALI LOMBARDE

tangenziale esterna

TANGENZIALE ESTERNA DI MILANO

CODICE C.U.P. I21B05000290007
CODICE C.I.G. 017107578C

AS BUILT

LOTTO C

INTERVENTI AUTOSTRADALI

ASSE PRINCIPALE, SVINCOLI E CASELLI DI ESAZIONE
PLANIMETRIA RECINZIONI
LOTTO C - TAV. 5

CONSORZIO COSTRUTTORI TEEM

IL CONCESSIONARIO

tangenziale esterna

IDENTIFICAZIONE ELABORATO

NUM. PROGR. | FASE | LOTTO | ZONA | OPERA | TRATTO OPERA | AMBITO | TIPO ELABORATO | PROGRESSIVA | REV.

DATA: OTTOBRE 2018

SCALA: 1:1000

IL PRESENTE DOCUMENTO NON POTRÀ ESSERE COPIATO, RIPRODOTTO O ALTRIMENTI PUBBLICATO, IN TUTTO O IN PARTE, SENZA IL CONSENSO SCRITTO DELLA TANGENZIALE ESTERNA S.P.A. OGNI UTILIZZO NON AUTORIZZATO SARÀ PERSEGUITO A NORMA DI LEGGE
THIS DOCUMENT MAY NOT BE COPIED, REPRODUCED OR PUBLISHED, EITHER IN PART OR IN ITS ENTIRETY, WITHOUT THE WRITTEN PERMISSION OF TANGENZIALE ESTERNA S.P.A. UNAUTHORIZED USE WILL BE PROSECUTED BY LAW.